


DATENVORGABEN

Checklisten für die Verwendung der cadwork-Init-Dateien 2D + 3D

Stand 05.09.2024,
Änderungen vorbehalten.

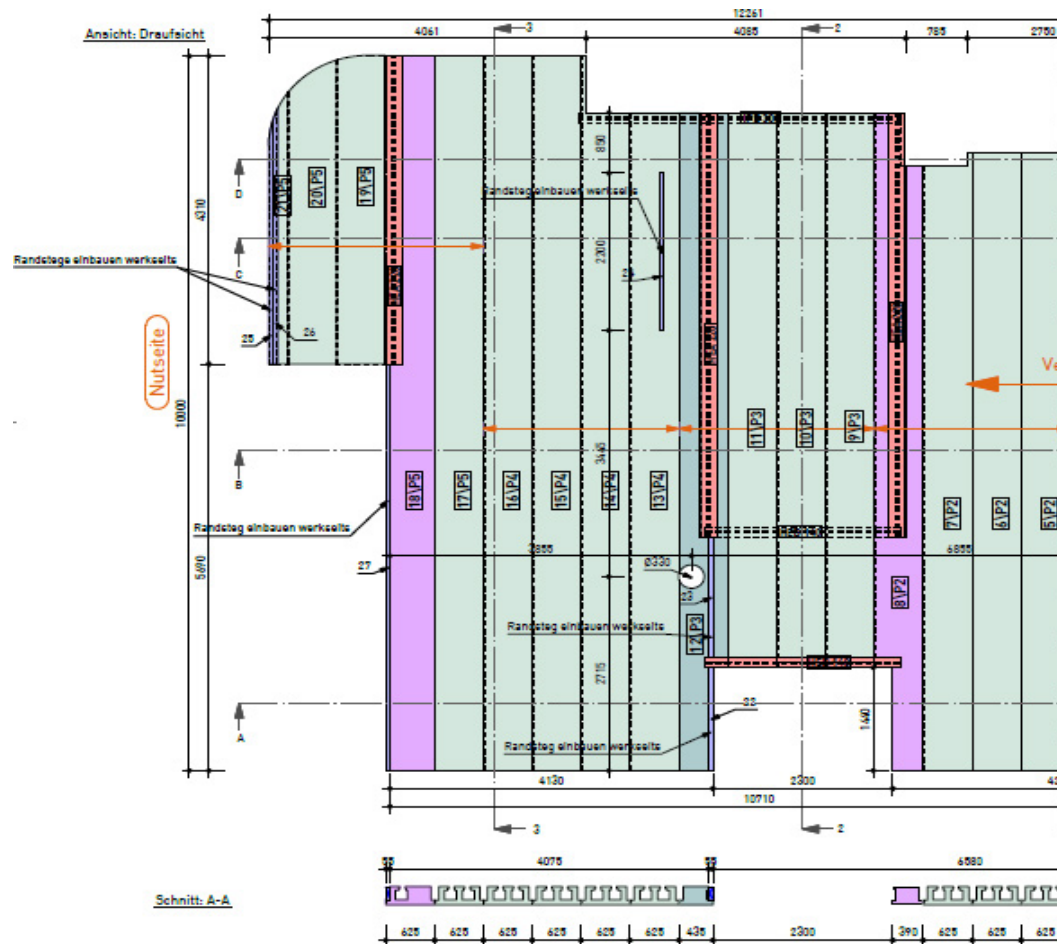

Inhalt

2D-Verlegeplan Checkliste	2
3D-Zeichnung Checkliste	3

2D-VERLEGEPLAN CHECKLISTE

BESCHRIFTUNGEN



Grundriss: Positionsnummern der zu produzierenden Elemente

Paket- oder Elementierungsnummern je Auftrag - Positionsnummern, nach Verlegerichtung fortlaufend, inklusive Verlegerichtungspeil

Füllhölzer oder Einbauten mit Beschriftung **werkseits** oder **bauseits**

Kennzeichnung **Nutseite** und **Federseite**

Verladeplan mit Bezeichnung und Vermassung

Wichtige, zur Ausführung erforderliche Informationen gross und rot

Falls vorhanden: Projektinformationen mit Lignotrend-Auftragsnummer auf dem Plan vermerken

TO-DOS



Alle zur Ausführung erforderlichen Schnitte (mindestens 2 pro Schnittrichtung)

Bohrungen mit Vermassung und Durchmesser

Details bei besonderen Ausarbeitungen (z. B. spezielle Einbauten, Ausarbeitungen für Einbauten) im Massstab 1:10, mit Beschriftung, bei statisch berechneten Bauteilen/Wechseln auch mit Angabe von Schraubentyp, Einschraubwinkel, Vorbohrung etc.

Markierung sichtbarer Kanten und Schattenfugen

Profilquerschnitt mit LIGNO®-Element-Code für jeden Elementtyp hinzufügen

Axometrie im Massstab 1:100

Anpassung von Klammerabstand mit Klammertyp gemäss Statik

Fertige Daten bitte an **bestellung@lignotrend.de** schicken!

3D-ZEICHNUNG CHECKLISTE

Bitte nutzen Sie unsere LIGNO®-Elemente als Hülle oder Standardstab. Daten sind auf der LIGNO®-Website verfügbar: www.lignotrend.com/cad

Damit wird die Rechenleistung des PC nicht unnötig belastet und fehlerhafte Akustikprofile werden vermieden.

BESCHRIFTUNGEN



Als Bauteilname den LIGNO®-Elementtyp wählen

Bearbeitungen an den Elementen als Hilfsvolumen mit Name „**Schneidkörper**“ in der Zeichnung einfügen

Zusatzhölzer, Wechsel, Füllhölzer etc. in Bemerkung Attribut mit **Montage werkseits** oder **Montage bauseits** versehen

Baugruppenzuordnung nach einzelnen Geschossen oder Decken vergeben

Für verschiedene Bereiche innerhalb von Baugruppen Bauuntergruppen vergeben, z.B. Nummerierung der Wände oder Dachseiten

Positionsnummern und Paketnummern in zwei einzelnen Attributen zu den Elementen hinterlegen - Verlegerichtung muss berücksichtigt sein

Alle Elemente mit Positionsnummern versehen

TO-DOS



Bohrungen immer als Bolzen anlegen (**nicht verschneiden!**) - keine Bohrungen im Stegbereich

Stahlteile als Metallprofile anlegen - wenn erforderlich mit Bezeichnung

Aufgrund der Datenmenge keine Akustikprofilierung an den Elementen hinzufügen

Achsausrichtung der Lignotrend Standardstab Elemente: Y-Achse zeigt auf Nutseite

Kontrolle auf doppelte Elemente

Kontrolle, ob Positionsnummern je Element vergeben wurden

Kollisionskontrolle

Fertige Daten bitte an bestellung@lignotrend.de schicken!